

DEPARTEMENT DE SEINE MARITIME

## COMMUNE DE PIERREVAL

# Lotissement " Clos de l'Erable "

19 terrains à bâtir


## PLAN DE VENTE

### Lot n° 14

Aménageur :

**ALTITUDE LOTISSEMENT**

Route de Neufchâtel  
76230 ISNEAUVILLE

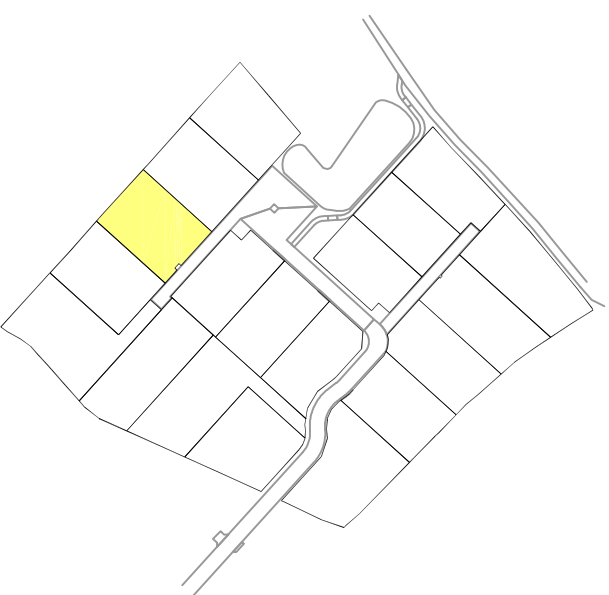

Allée des Jardins

Lieu-dit : " Le Bourg "

DOSSIER N° 14342

Echelle : 1/200



**AGENCE EURE :**  
60 A Rue de la République  
27110 LE NEUBOURG  
Tel : 02.32.33.10.88  
Fax : 02.32.33.50.21

**AGENCE SEINE MARITIME :**  
27 Cours Carnot  
BP 90241  
76502 ELBEUF  
Tel : 02.35.03.59.60  
Fax : 02.35.33.60.44

**AGENCE Eure-ILE DE FRANCE :**  
26 Avenue d'Ile de France  
27202 VERNON  
Tel : 02.32.51.55.39  
Fax : 02.32.21.11.76

**Permanence :**  
177 Grande Rue  
BP 6  
27520 BOURGHEROUDE  
Tel : 02.35.77.04.16  
Fax : 02.35.77.07.45

| INDICE | A  | INDICE | E  | INDICE | I |
|--------|--|--------|--|--------|---|
|        | Etabli le 13/04/2012<br>(Demande de Permis d'aménager)           |        | Modifié le 15/10/2013<br>(Plan de vente - DA - Récolement)   |        |   |
| B      | Modifié le 28/06/2012<br>(Mise à jour)                           | F      | Modifié le 22/10/2013<br>(Accès lot 12 - zones décomprimées) | J      |   |
| C      | Modifié le 30/07/2012<br>(Nouveau périmètre)                     | G      |  | K      |   |
| D      | Modifié le 27/09/2012<br>(Modification limites - plans de vente) | H      |  | L      |   |

## LEGENDE

### Reglement graphique

Entrées charrières 5m x 5m  
imposées et inconstructibles  
composées de 2 places de stationnement

Zone constructible

Servitude de passage de réseau  
Zone non constructible

### REVETEMENTS

Chaussée en enrobés noirs

Dalle béton

Béton

Tout venant "écossais"

### BORDURES

A2

TI ondulée et inversée

CS1

Volige

### Alimétrie

• (S419)

• (S289)

Côtes projet

### ESPACES VERTS

Espace vert engazonné

Bassin

Noues

Erable champêtre

### TERRASSEMENT

Zone décomprimée

### EAUX PLUVIALES

Regard ø1000

Grille 50x50

Enrochement

### EAUX USEES

Regard de visite

Boîte de branchement

### RESEAU EAU POTABLE

Citerneau

### ECLAIRAGE PUBLIC

Lanterne

### FRANCE TELECOM

Chambre K2C classe 400kn à créer

Boîte de branchement 30x30 béton avec tampon fonte

### BASSE TENSION AVEC RESEAU DE TELEPORT


Coffret de comptage électrique

Coffret de coupure sur socle

### Bornage

Bornes implantées du 30/05/2013 au 05/06/2013

Bornes implantées le 29/08/2013

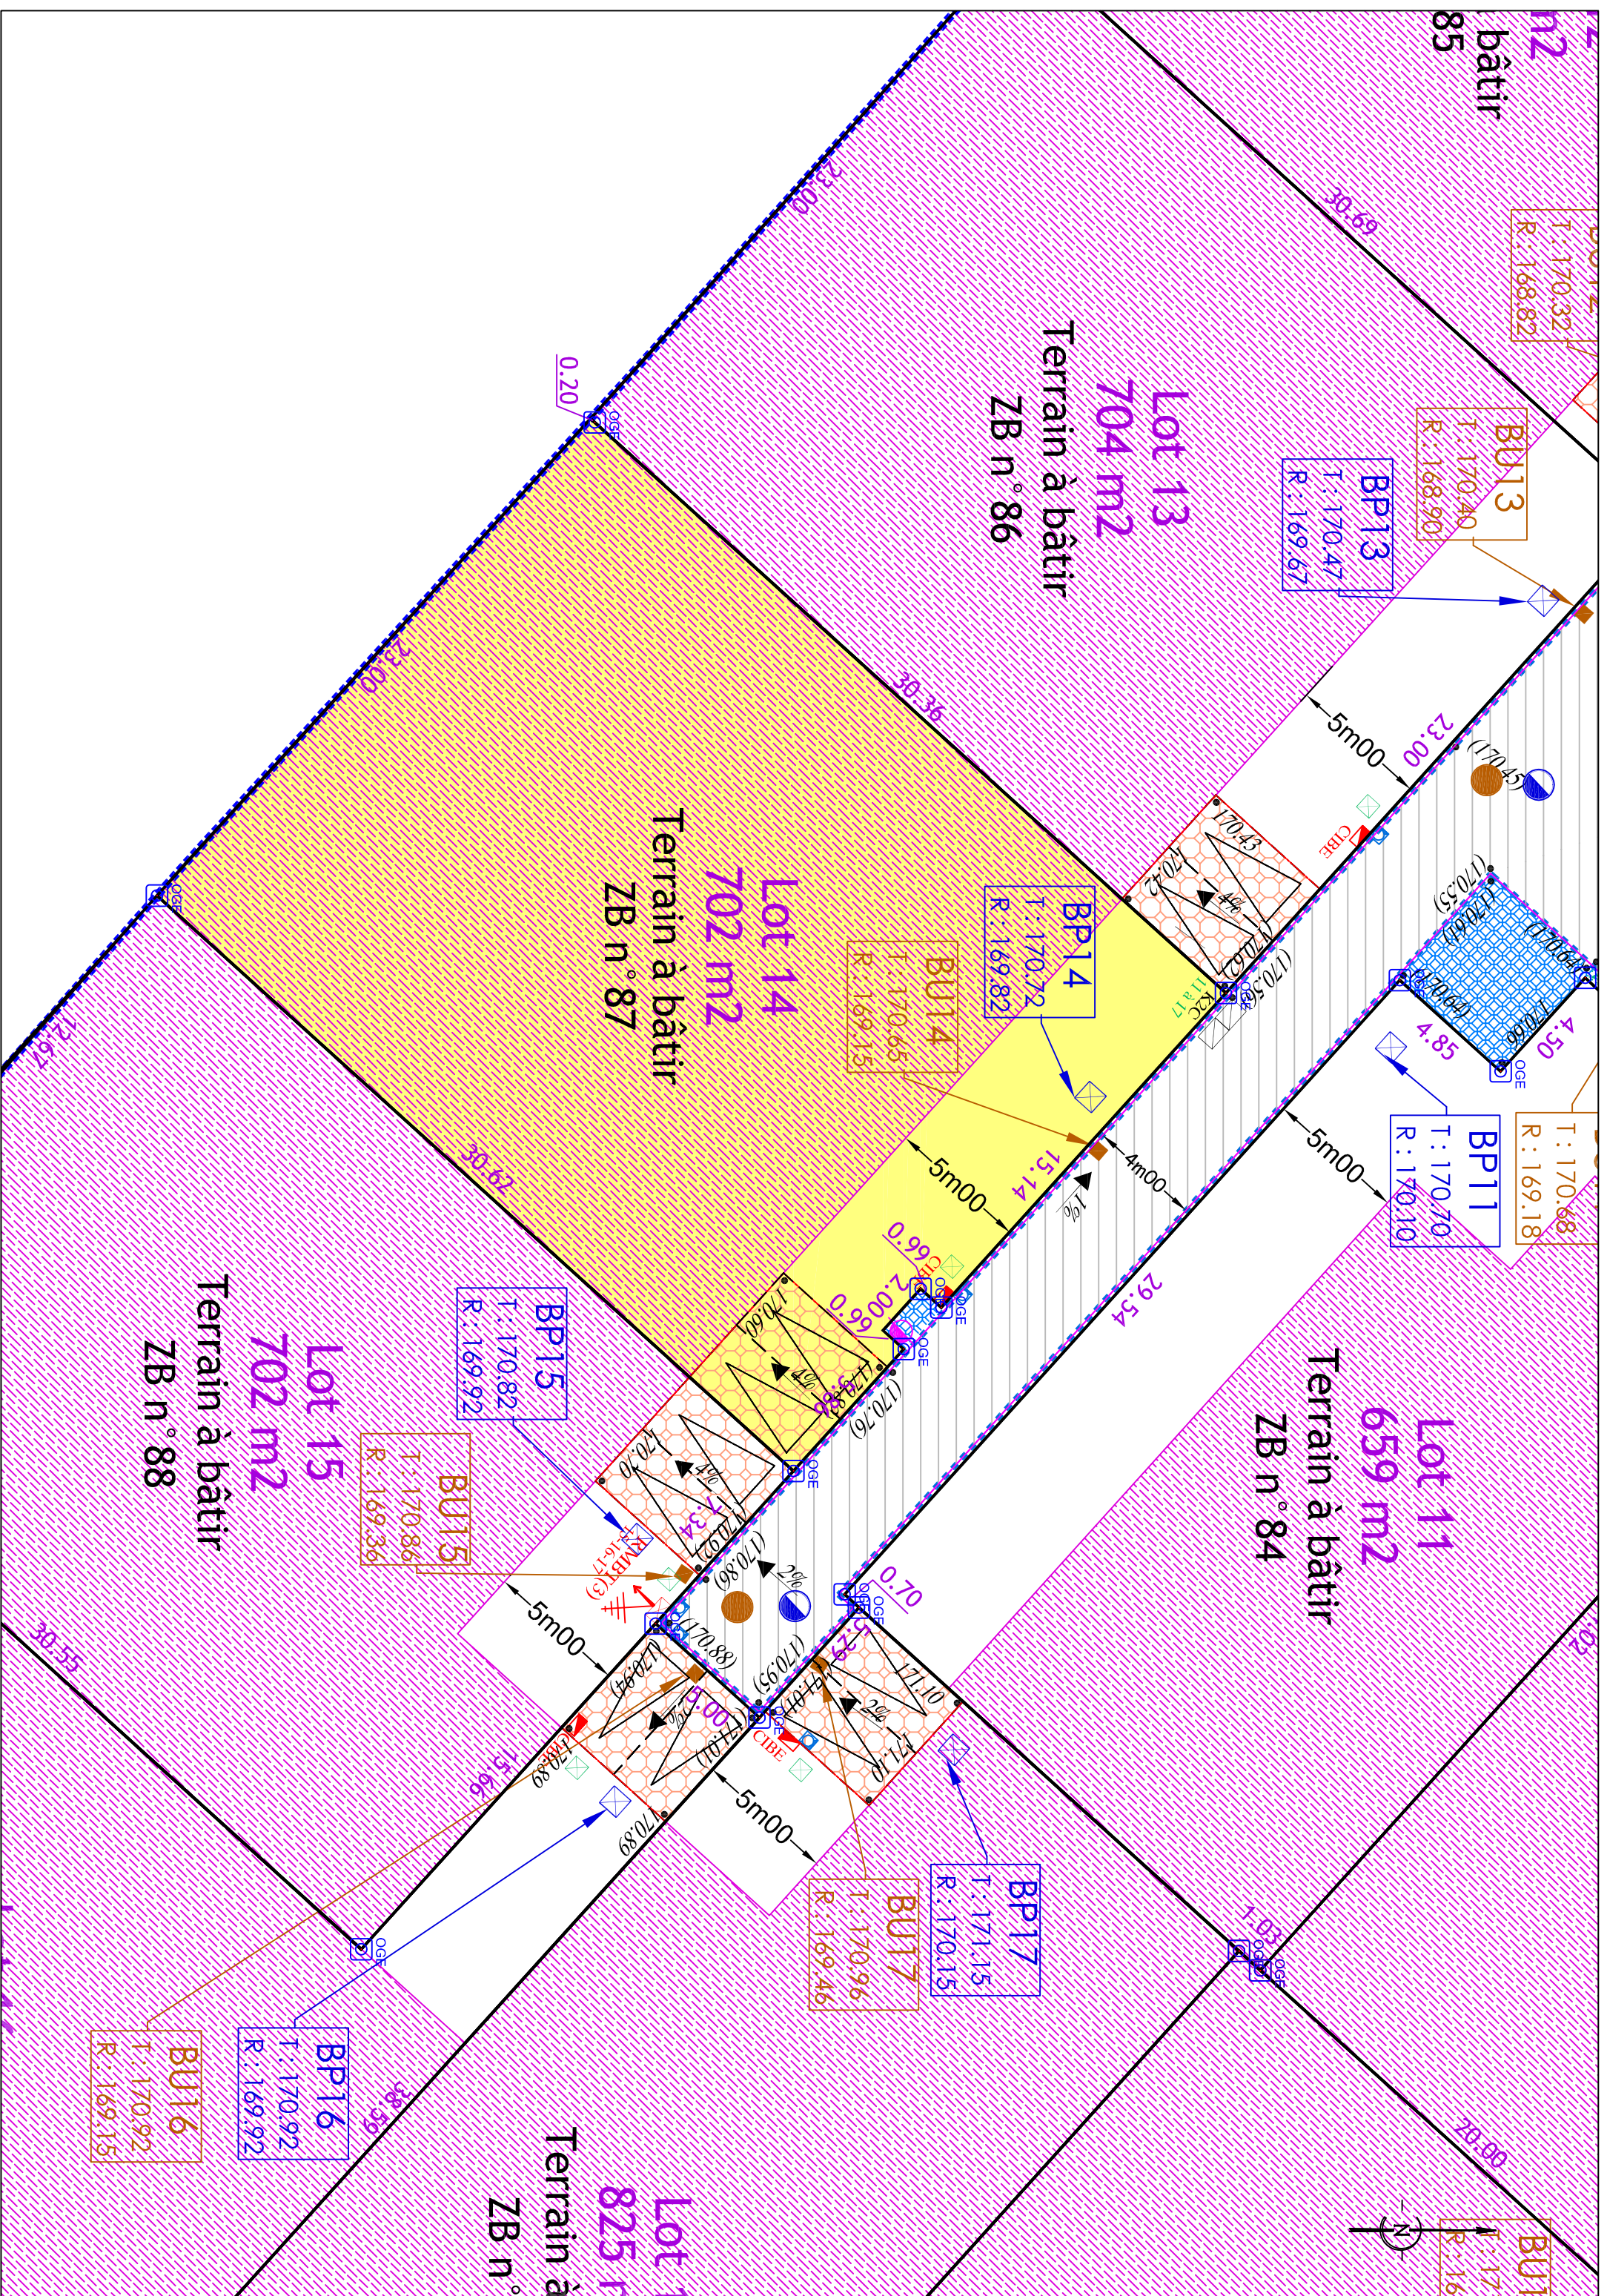

BU1  
T : 170.32  
R : 168.82

BU13  
T : 170.40  
R : 168.90

BP13  
T : 170.47  
R : 169.67

BU11  
T : 170.68  
R : 169.18

BP11  
T : 170.70  
R : 170.10

BU14  
T : 170.65  
R : 169.15

BP14  
T : 170.72  
R : 169.82

BU15  
T : 170.86  
R : 169.36

BP15  
T : 170.82  
R : 169.92

BU17  
T : 170.96  
R : 169.46

BP17  
T : 171.15  
R : 170.15

BU16  
T : 170.92  
R : 169.15

BP16  
T : 170.92  
R : 169.92

BU1  
T : 17  
R : 16

